Raumblatt B12 und Aufmass

JVA Silberrain, technischer Dienst. Raum B 12. Zusammenstellung vom 07.10.2026 durch Benno Stadel.

1. Bestandsplan

Der Bestandsplan von 2018 nennt 4,00 m mal 3,55 m und damit 14,20 m² Gesamtfläche einschließlich einer mit 1,80 m² bezeichneten Sanitärzone. Eine Änderung der Installationswand ist darin nicht eingetragen. Der Ausdruck enthält keine Bestätigung, dass diese Maße nach der Reparatur 2024 unverändert geblieben sind.

2. Aufmaß vom 07.10.2026

Das heutige Aufmaß zwischen den Innenflächen ergibt 3,96 m mal 3,50 m und damit 13,86 m². Die Sanitärzone einschließlich Wandanteil wurde mit 1,92 m² angesetzt. Der verbleibende rechnerische Bereich beträgt 11,94 m². Das ist eine technische Flächenaufteilung, keine rechtliche Festlegung einer Mindestfläche. Feste Möbel, Verkehrsflächen und nutzbare Bereiche sind gesondert zu betrachten.


Die Sanitärtür schließt nach Sichtprüfung nicht vollständig; der Spalt an der Schlossseite beträgt ungefähr zwei Zentimeter. Der Reparaturauftrag wurde am selben Tag angelegt. Ob die Tür während der Dreifachbelegung in gleicher Weise stand, ist nicht dokumentiert. Das Fenster lässt sich nur begrenzt öffnen. Luftmessungen wurden bei diesem Termin nicht vorgenommen.

3. Einrichtung und Nutzung

Im Raum stehen zwei reguläre Betten, ein vorübergehend aufgestelltes drittes Bett, ein Tisch und drei Stühle. Das dritte Bett wurde am 06.10. wieder entfernt. Die vorhandene Skizze zeigt den Zustand nach der Entfernung. Für den Zeitraum davor sind Fotos angefordert; sie liegen dieser Akte noch nicht bei. Eine schematische Zeichnung ist dem Aufmaß beigefügt, aber nicht maßstabsgerecht. Aus der reinen Flächenzahl lassen sich die täglichen Einschlusszeiten nicht ableiten.

Raum B 12 nach Entfernung des dritten Bettes

Schematische Orientierung zum Aufmaß vom 07.10.2026. Nicht maßstabsgerecht. Die Zeichnung zeigt den späteren Zustand und belegt keine frühere Möblierung.

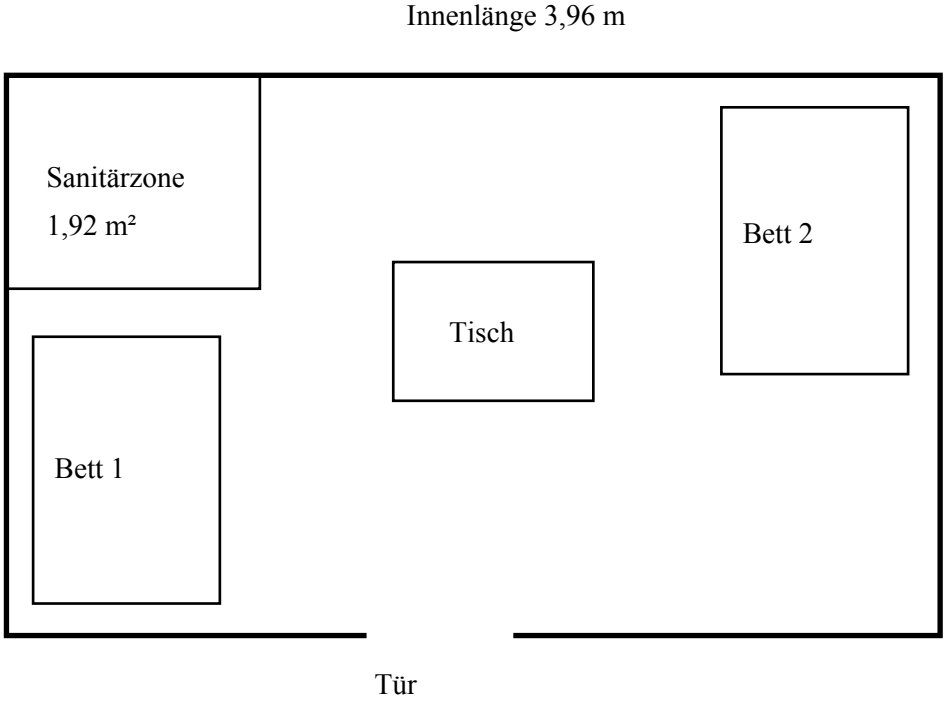

Innenbreite 3,50 m; Bestandsplan und Aufmaß nicht vermischen.

Die Position des vorübergehenden dritten Bettes ist in dieser Skizze nicht rekonstruiert. Fotos oder eine datierte Belegungsskizze für den 03. bis 06.10. sind angefordert. Die Sanitärtür wurde bei der Besichtigung als nicht vollständig schließend beschrieben.